



MATERIALEN


1. GEVELSTEEN: rood bruin gekantwoord
2. DAKBEKLEEDING: pannen rood bruin gekantwoord
3. BUITENSCHRIJNWERK: pvc beige dubbele beglazing
4. DORPEL: antraciet
5. AFVOERBUZEN: zink
6. DAKGOTEN: zink
7. LINTJELIEN: ceramzonen
8. GARAGEPOORT: aluminium sectionaal
9. DAKRANDPROFIEL: aluminium beige gesneden
10. DEURDORPEL: antraciet gips geschilderd
11. DAKOVERSTEEK: roodbruin bekleed antracietzwart
12. GEVELBEKLEEDING: beige

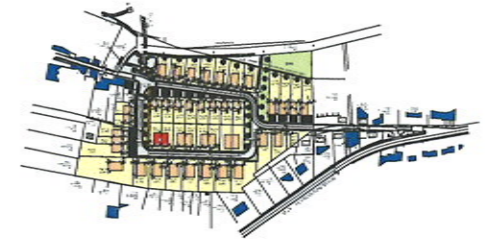

VERKAVELING MARLINNE "HET DORP"
SCHAAL 1/2000

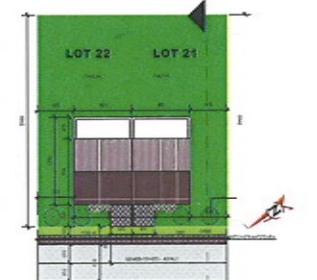


INPLANTINGSPLAN schaal 1/250

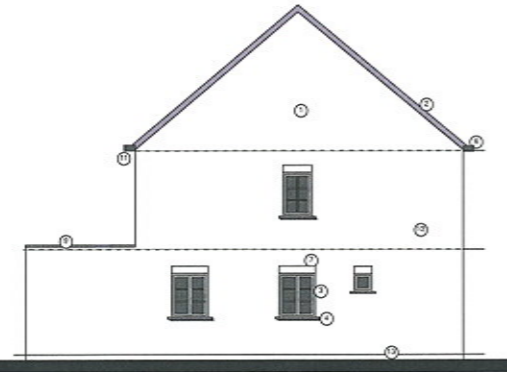


LINKER ZIJGEVEL SCHAAL 1/50




VOORGEVEL SCHAAL 1/50

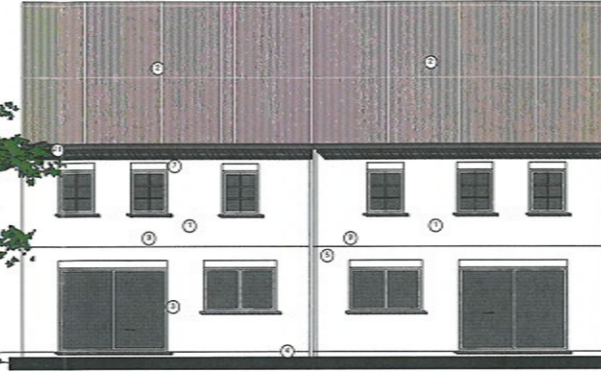


ACHTERGEVEL SCHAAL 1/50

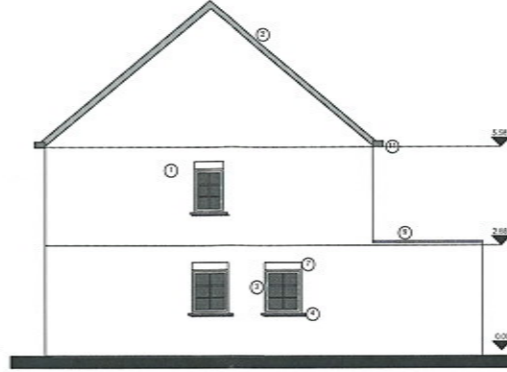


RECHTER ZIJGEVEL SCHAAL 1/50

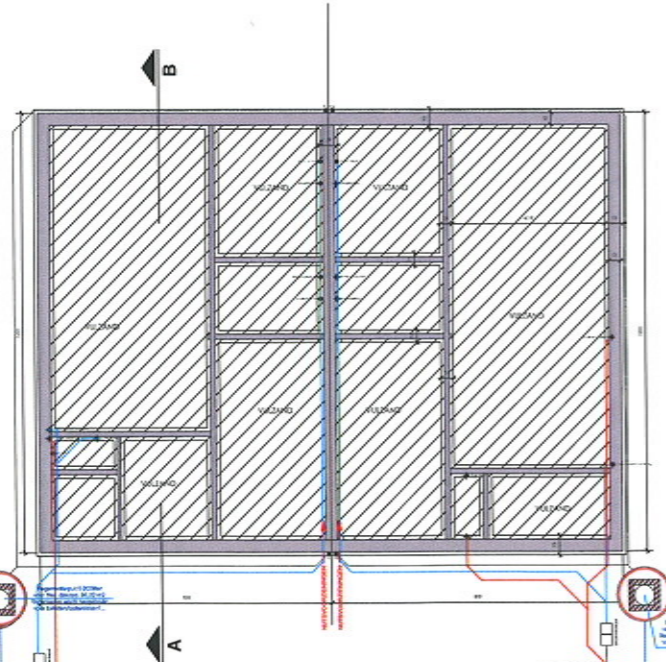


FUNDERINGS- & RIOLERINGSPLAN SCHAAL 1/50

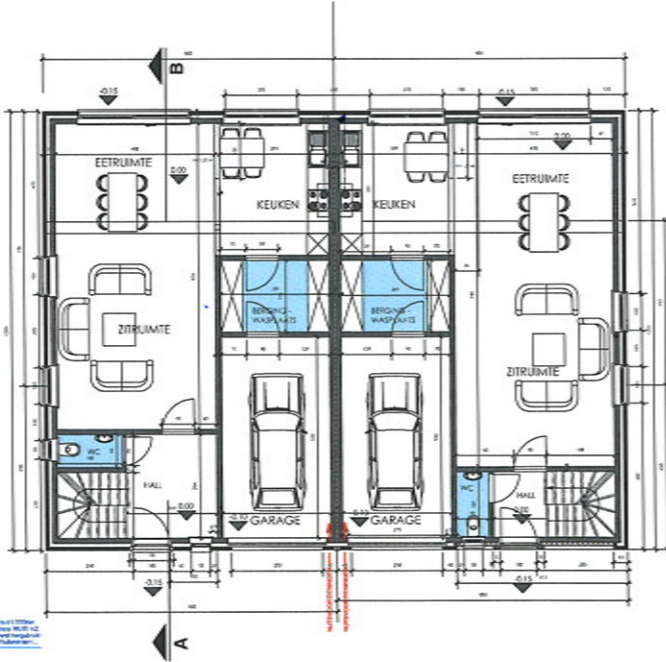

GRONDPLAN SCHAAL 1/50

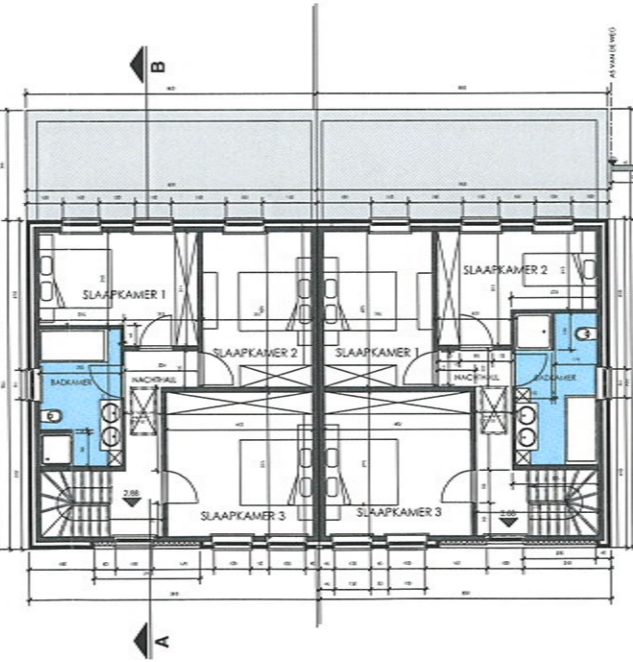

VERDIEPINGSPLAN SCHAAL 1/50

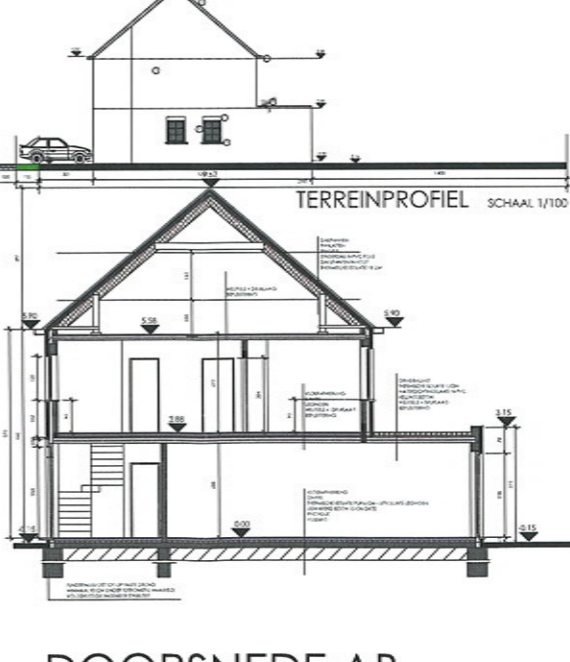

DOORSNEDE AB SCHAAL 1/50

TERREINPROFIEL SCHAAL 1/100

Profiel te controleren voor de uitvoering.
 * Indien een te worden voor de garage: bodemniveau
 * Als contact tussen parkeer en buien moet door een voorverende aansluiting in de betonvloer worden gemaakt.
 * * * * *

<p>Architectenburo S. MAURISSEN v.o.f. Residentie 12, 2140 SIKZEV tel: 0475 51 47 39 fax: 0475 51 47 28 e-mail: 0475 51 36 59 s.maurissen@planet.be</p>	
ONTWERP	NIEUWBOUW 2 WONINGEN LOT 21-22
BOUWHEER	MATEXI NV - Dr. P. BOGGEN HASSALUTHREEF 2 C 3500 HASSELT
TERREIN	VERKAVELING "MARLINNE HET DORP" 3870 HEERS (MECHELEN - BOVELINEN)
KADASTRALE REKTE	WONING 21-22 WONING 21-22 WONING 21-22
GOEDERIJND	FUNDERING- & RIOLERINGSPLAN GRONDPLAN VERDIEPINGSPLAN DOORSNEDEN VOOR- & ACHTERGEVEL INPLANTINGSPLAN SITUATIEPLAN TERREINPROFIEL
SCHAAL	DATUM
1/50 (TDS) - 1/2000	22/03/2010 aanpassing 2006/10
BLAD 1/1	

M.R. 10